

R+3

**COUPE FEU:** PLANCHERS : CF = 1 HEURE  
STABLE AU FEU: VERTICAUX : SF = 1 HEURE

**SURCHARGES:**  
 HABITATIONS: 150 DaN/m2  
 ESCALIERS: 250 DaN/m2  
 HALL D'ENTREE: 250 DaN/m2  
 CIRCULATIONS: 250 DaN/m2  
 TERRASSES ACCESS. PRIVATIVES: 150 DaN/m2  
 PARKING: 250 DaN/m2  
 LOCAUX COMMUNS: 250 DaN/m2  
 TERRASSES ACCESSIBLES: 350 DaN/m2

**BETONS:**  
 Béton apparent : XC1 C25/30 Fc28 = 25 MPa  
 Béton pour élévation : XC1 C25/30 Fc28 = 25 MPa  
 Béton Voiles et éléments sous terre : XF1 C25/30 Fc28 = 25 MPa  
 Gros Béton : XF1 C16/20 Fc28 = 16 MPa  
 sauf cas contraires voir vue en plan

Existant

Isolation en sous face de plancher

Isolation sur le plancher

Repérage des voiles contre terres

PLOMBIER: en attente  
ELECTRICIEN: en attente

**Eléments de structure :**

Béton

Béton Non Porteur

Poteaux BA noyés

Maçonnerie Pleine Porteuse

Maçonnerie Creuse Porteuse

Maçonnerie Pleine Non Porteuse

Maçonnerie Creuse Non Porteuse

Béton Préfabriqué

**Eléments BA porteurs vus par transparence :**

Béton

Murets et relevés vus par transparence :

Béton non porteur

Complexes et revêtements :

Gros Béton, recharges

Dalles sur plots

Terre

béton désactivé

décaissés pour étanchéité

z. : Environ    DAP : Dalle Alvéolaire Précontrainte  
 Var. : Variable    S.L.C. : Suivant la Cote  
 Lg. : Longrine    Tr. : Trumeau    R. : Raidisseur  
 C. : Chevêtre    M. : Massif    V. : Voile  
 Ch. : Chainage    P. : Poteau    T. : Tirant  
 L. : Linteau    S. : Semelle    BN. : Bande-noyée  
 Lib. : Libage    SF. : Semelle filante    PV. : Poutre-voile

MONTREUIL 93100  
**CONSTRUCTION D'UN ENSEMBLE DE 119 LOGEMENTS AVEC COMMERCES-BUREAUX-ACTIVITES-CRECHE**  
 ILOT EGLISE 93100 MONTERUIL

<b>MAITRE D'OEUVRE</b> EDCM 7 PASSAGE TUQUETIL-75001 PARIS ☎ 01.44.93.20.60	<b>MAITRE D'OUVRAGE</b> NEXITY 19, rue de Vienne-TSA 60030 75801 PARIS CEDEX 8 ☎ 01.85.55.11.58
<b>BUREAU DE CONTROLE</b> QUALICONSULT 13, rue Charles Cros, 93290 TREMBLAY EN FRANCE ☎ 01.48.19.93.00	<b>ENTREPRISE G.O.</b> M.T.R 9, rue René Cassin 77173 CHEVRY-COSSIGNY ☎ 01.60.62.32.00 ☎ 01.60.62.32.01


RESEAUX SOUS DALLE  
 BATIMENT (D2)

ind.	date	modifications
0	16-09-16	1 ère diffusion.
DOE	12-06-18	DOSSIER RECOLEMENT

DOSSIER	PLAN	APD	
271	R.03	IND.	PRO
		EXE	EXE
		DOE	DOE
Ingenieur	Projeteur	Date	Echelle
	H. B. E.	16/09/16	1/50



R+3

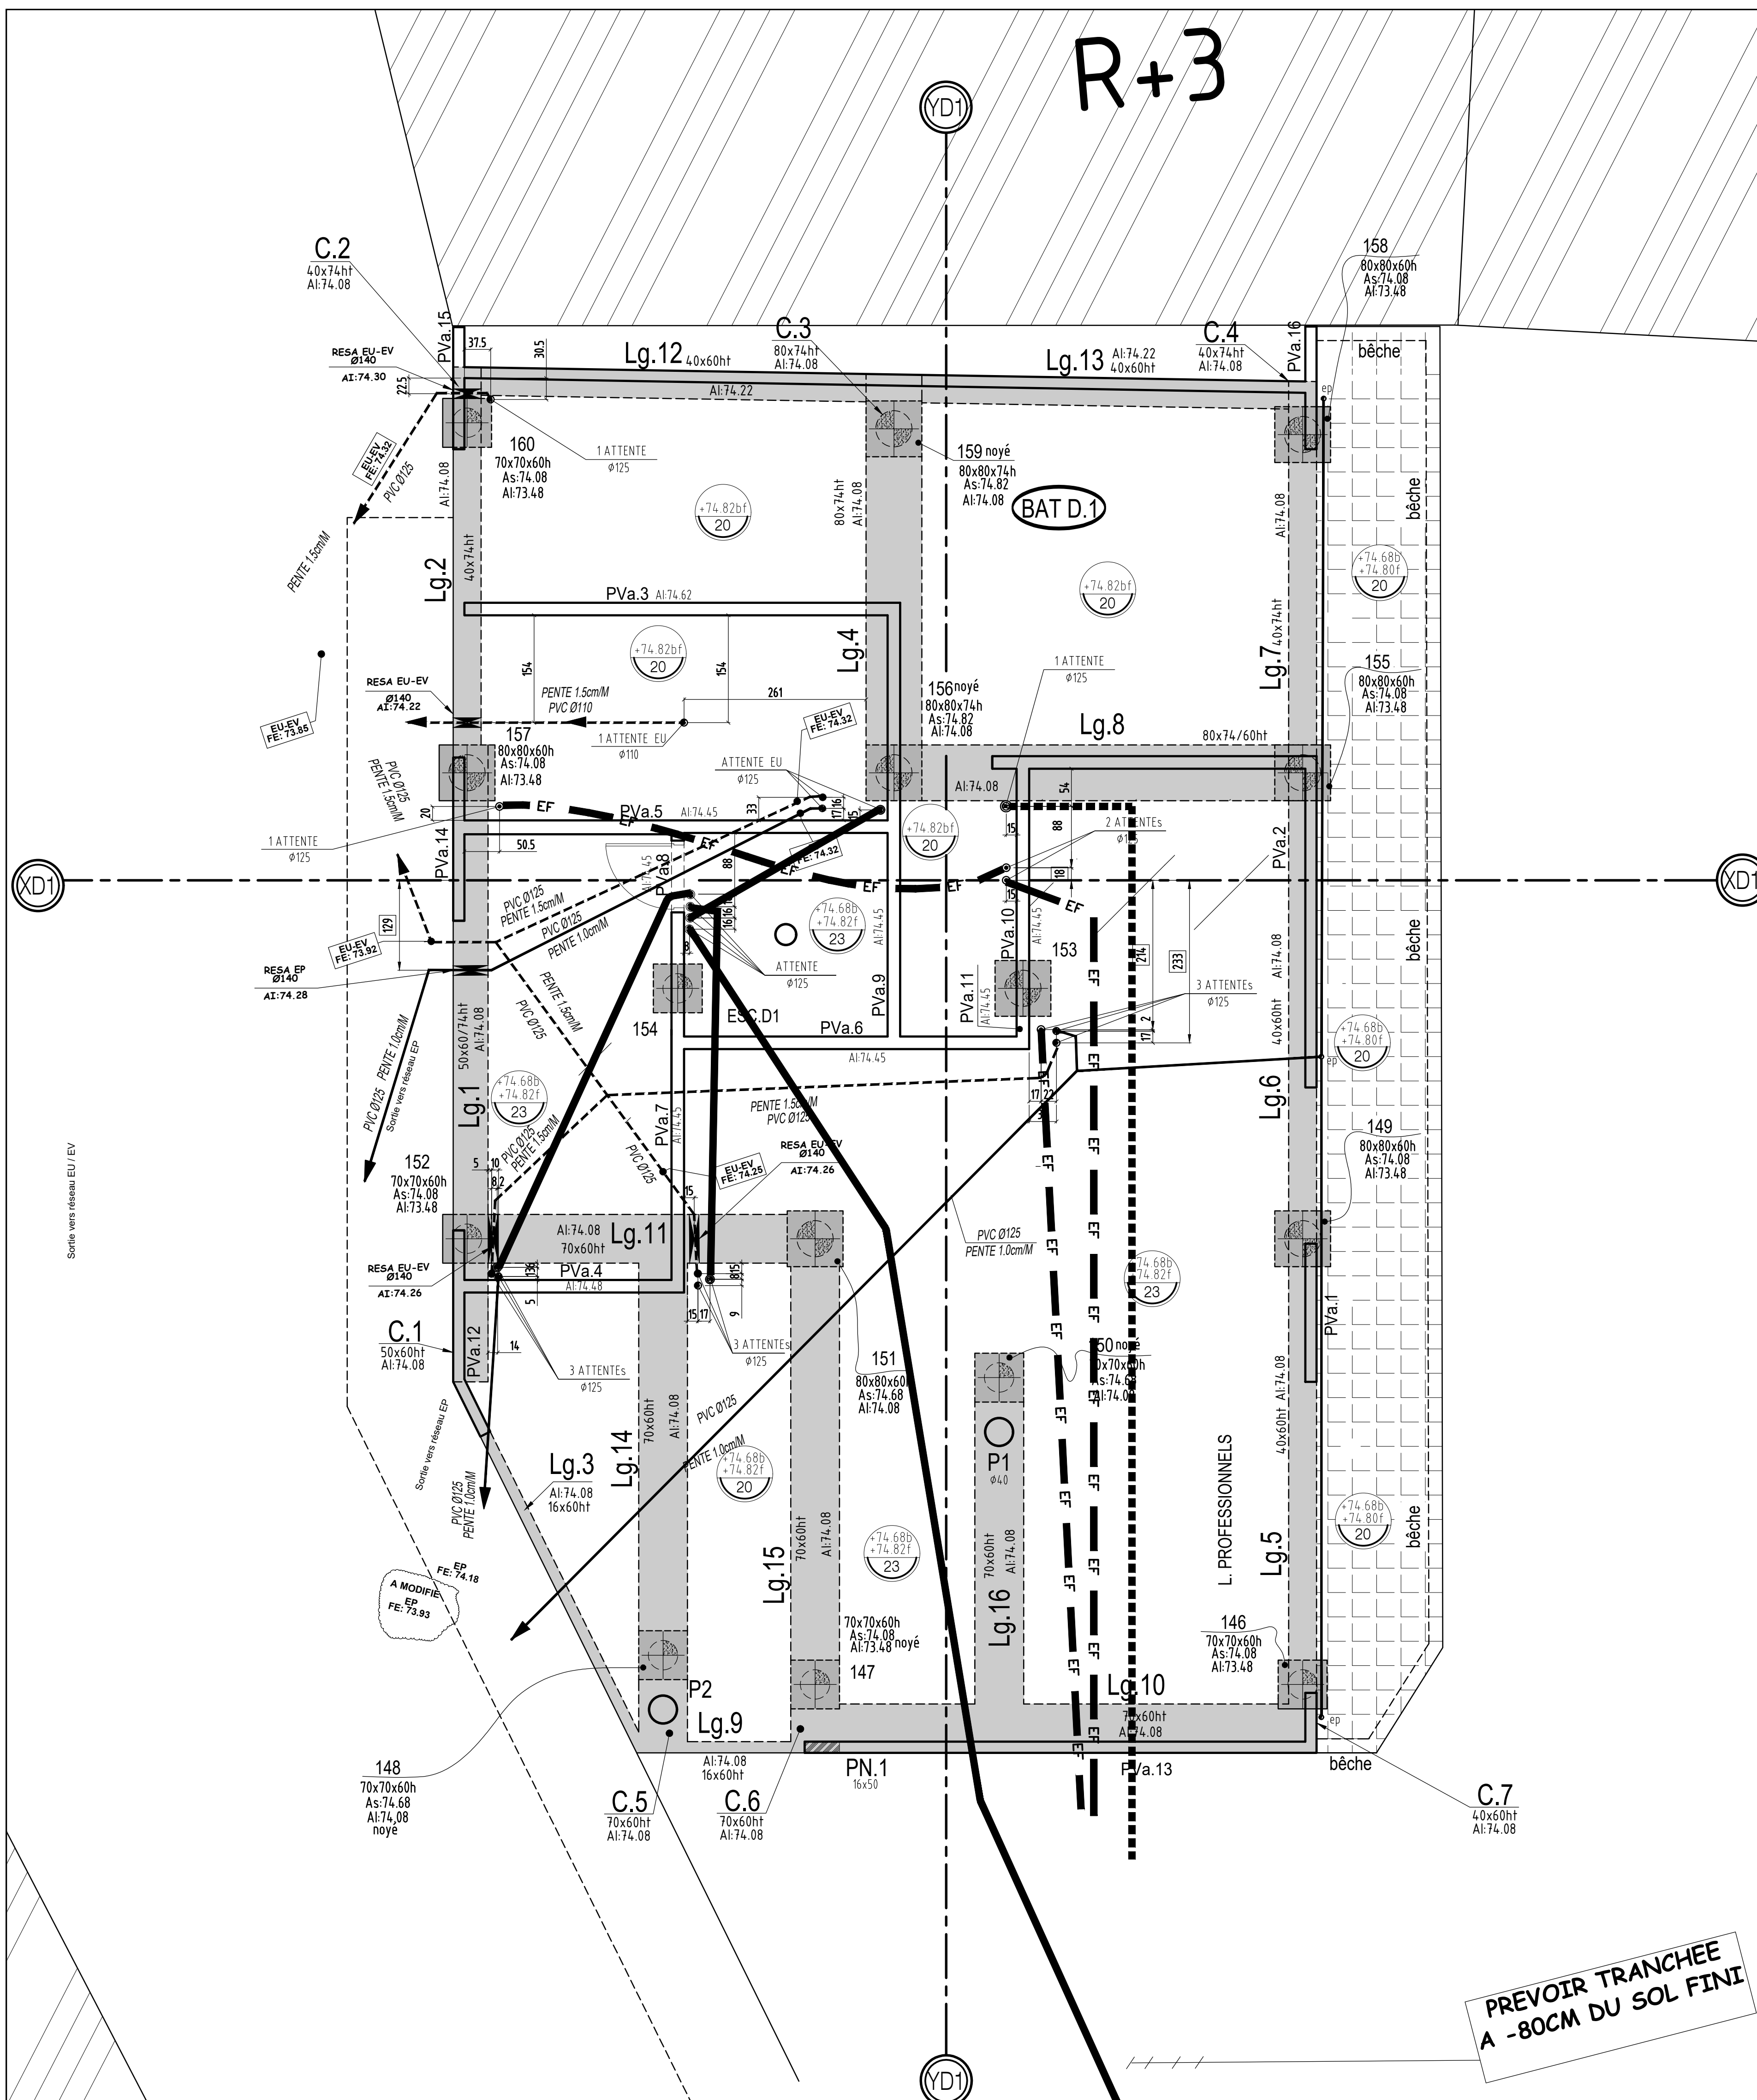

**COUPE FEU:** PLANCHERS : CF = 1 HEURE  
STABLE AU FEU: VERTICAUX : SF = 1 HEURE

**SURCHARGES:**

HABITATIONS:	150 DaNm <sup>2</sup>
ESCALIERS:	250 DaNm <sup>2</sup>
HALL D'ENTREE:	250 DaNm <sup>2</sup>
CIRCULATIONS:	250 DaNm <sup>2</sup>
TERRASSES ACCESS. PRIVATIVES:	150 DaNm <sup>2</sup>
PARKING:	250 DaNm <sup>2</sup>
LOCAUX COMMUNS:	250 DaNm <sup>2</sup>
TERRASSES ACCESSIBLES:	350 DaNm <sup>2</sup>

**BETONS:**

Béton apparent :	XC1 C25/30	Fc28 = 25 MPa
Béton pour élévation :	XC1 C25/30	Fc28 = 25 MPa
Béton Voiles et éléments sous terre :	XF1 C25/30	Fc28 = 25 MPa
Gros Béton :	XF1 C16/20	Fc28 = 16 MPa

sauf cas contraires voir vue en plan

Existant

Isolation en sous face de plancher

Isolation sur le plancher

Repérage des voiles contre terres

PLOMBIER: en attente  
ELECTRICIEN: en attente

**Éléments de structure :**

Béton	
Béton Non Porteur	
Poteaux BA noyés	
Maçonnerie Pleine Porteuse	
Maçonnerie Creuse Porteuse	
Maçonnerie Pleine Non Porteuse	
Maçonnerie Creuse Non Porteuse	
Béton Préfabriqué	

**Éléments BA porteurs vus par transparence :**

Béton	
Murets et relevés vus par transparence :	
Béton non porteur	

**Complexes et revêtements :**

Gros Béton, recharges	
Dalles sur plots	
Terre	
béton désactivé	
décaissés pour étanchéité	

± : Environ DAP : Dalle Alvéolaire Précontrainte  
Var. : Variable S.L.C. : Suivant la Cote  
Lg : Longrine Tr : Trumeau R : Raidisseur  
C : Chevêtre M : Massif V : Voile  
Ch : Chânage P : Poteau T : Tirant  
L : Linteau S : Semelle BN : Bande-noyée  
Lib : Libage SF : Semelle filante PV : Poutre-voile

MONTREUIL 93100  
**CONSTRUCTION D'UN ENSEMBLE DE 119 LOGEMENTS AVEC COMMERCES-BUREAUX-ACTIVITES- CRECHE**  
ILOT EGLISE 93100 MONTEUIL

<b>MAITRE D'OEUVRE</b> EDCM 7 PASSAGE TUQUETIL-75001 PARIS ☎ 01.44.93.20.60	<b>MAITRE D'OUVRAGE</b> NEXITY 19, rue de Vienne-TSA 60030 75801 PARIS CEDEX 8 ☎ 01.85.55.11.58
<b>BUREAU DE CONTROLE</b> QUALICONSULT 13, rue Charles Cros, 93200 TREMBLAY EN FRANCE ☎ 01.48.19.93.00	<b>ENTREPRISE G.O.</b> M.T.R 9, rue René Cassin 77173 CHEVRY-COSSIGNY ☎ 01.60.62.32.00


**RESEAUX SOUS DALLE**  
BATIMENT (D1)

ind.	date	modifications
0	21-07-16	1 ère diffusion.
DOE	12-06-18	DOSSIER RECOLEMENT

DOSSIER	PLAN	APD
271	R.01	IND. PRO. EXE. DOE.
Ingenieur	Projeteur	Date
	H.B.B.	21/07/16
		Echelle
		1/50

**PREVOIR TRANCHEE A -80CM DU SOL FINI**

NOTA: L'EXECUTION DE CE PLAN N'EST VALABLE QU'APRES L'APPROBATION DE LA MAITRISE D'OEUVRE, DU MAITRE D'OUVRAGE, DU BUREAU DE CONTRÔLE ET DES CORPS D'ETATS CONCERNES

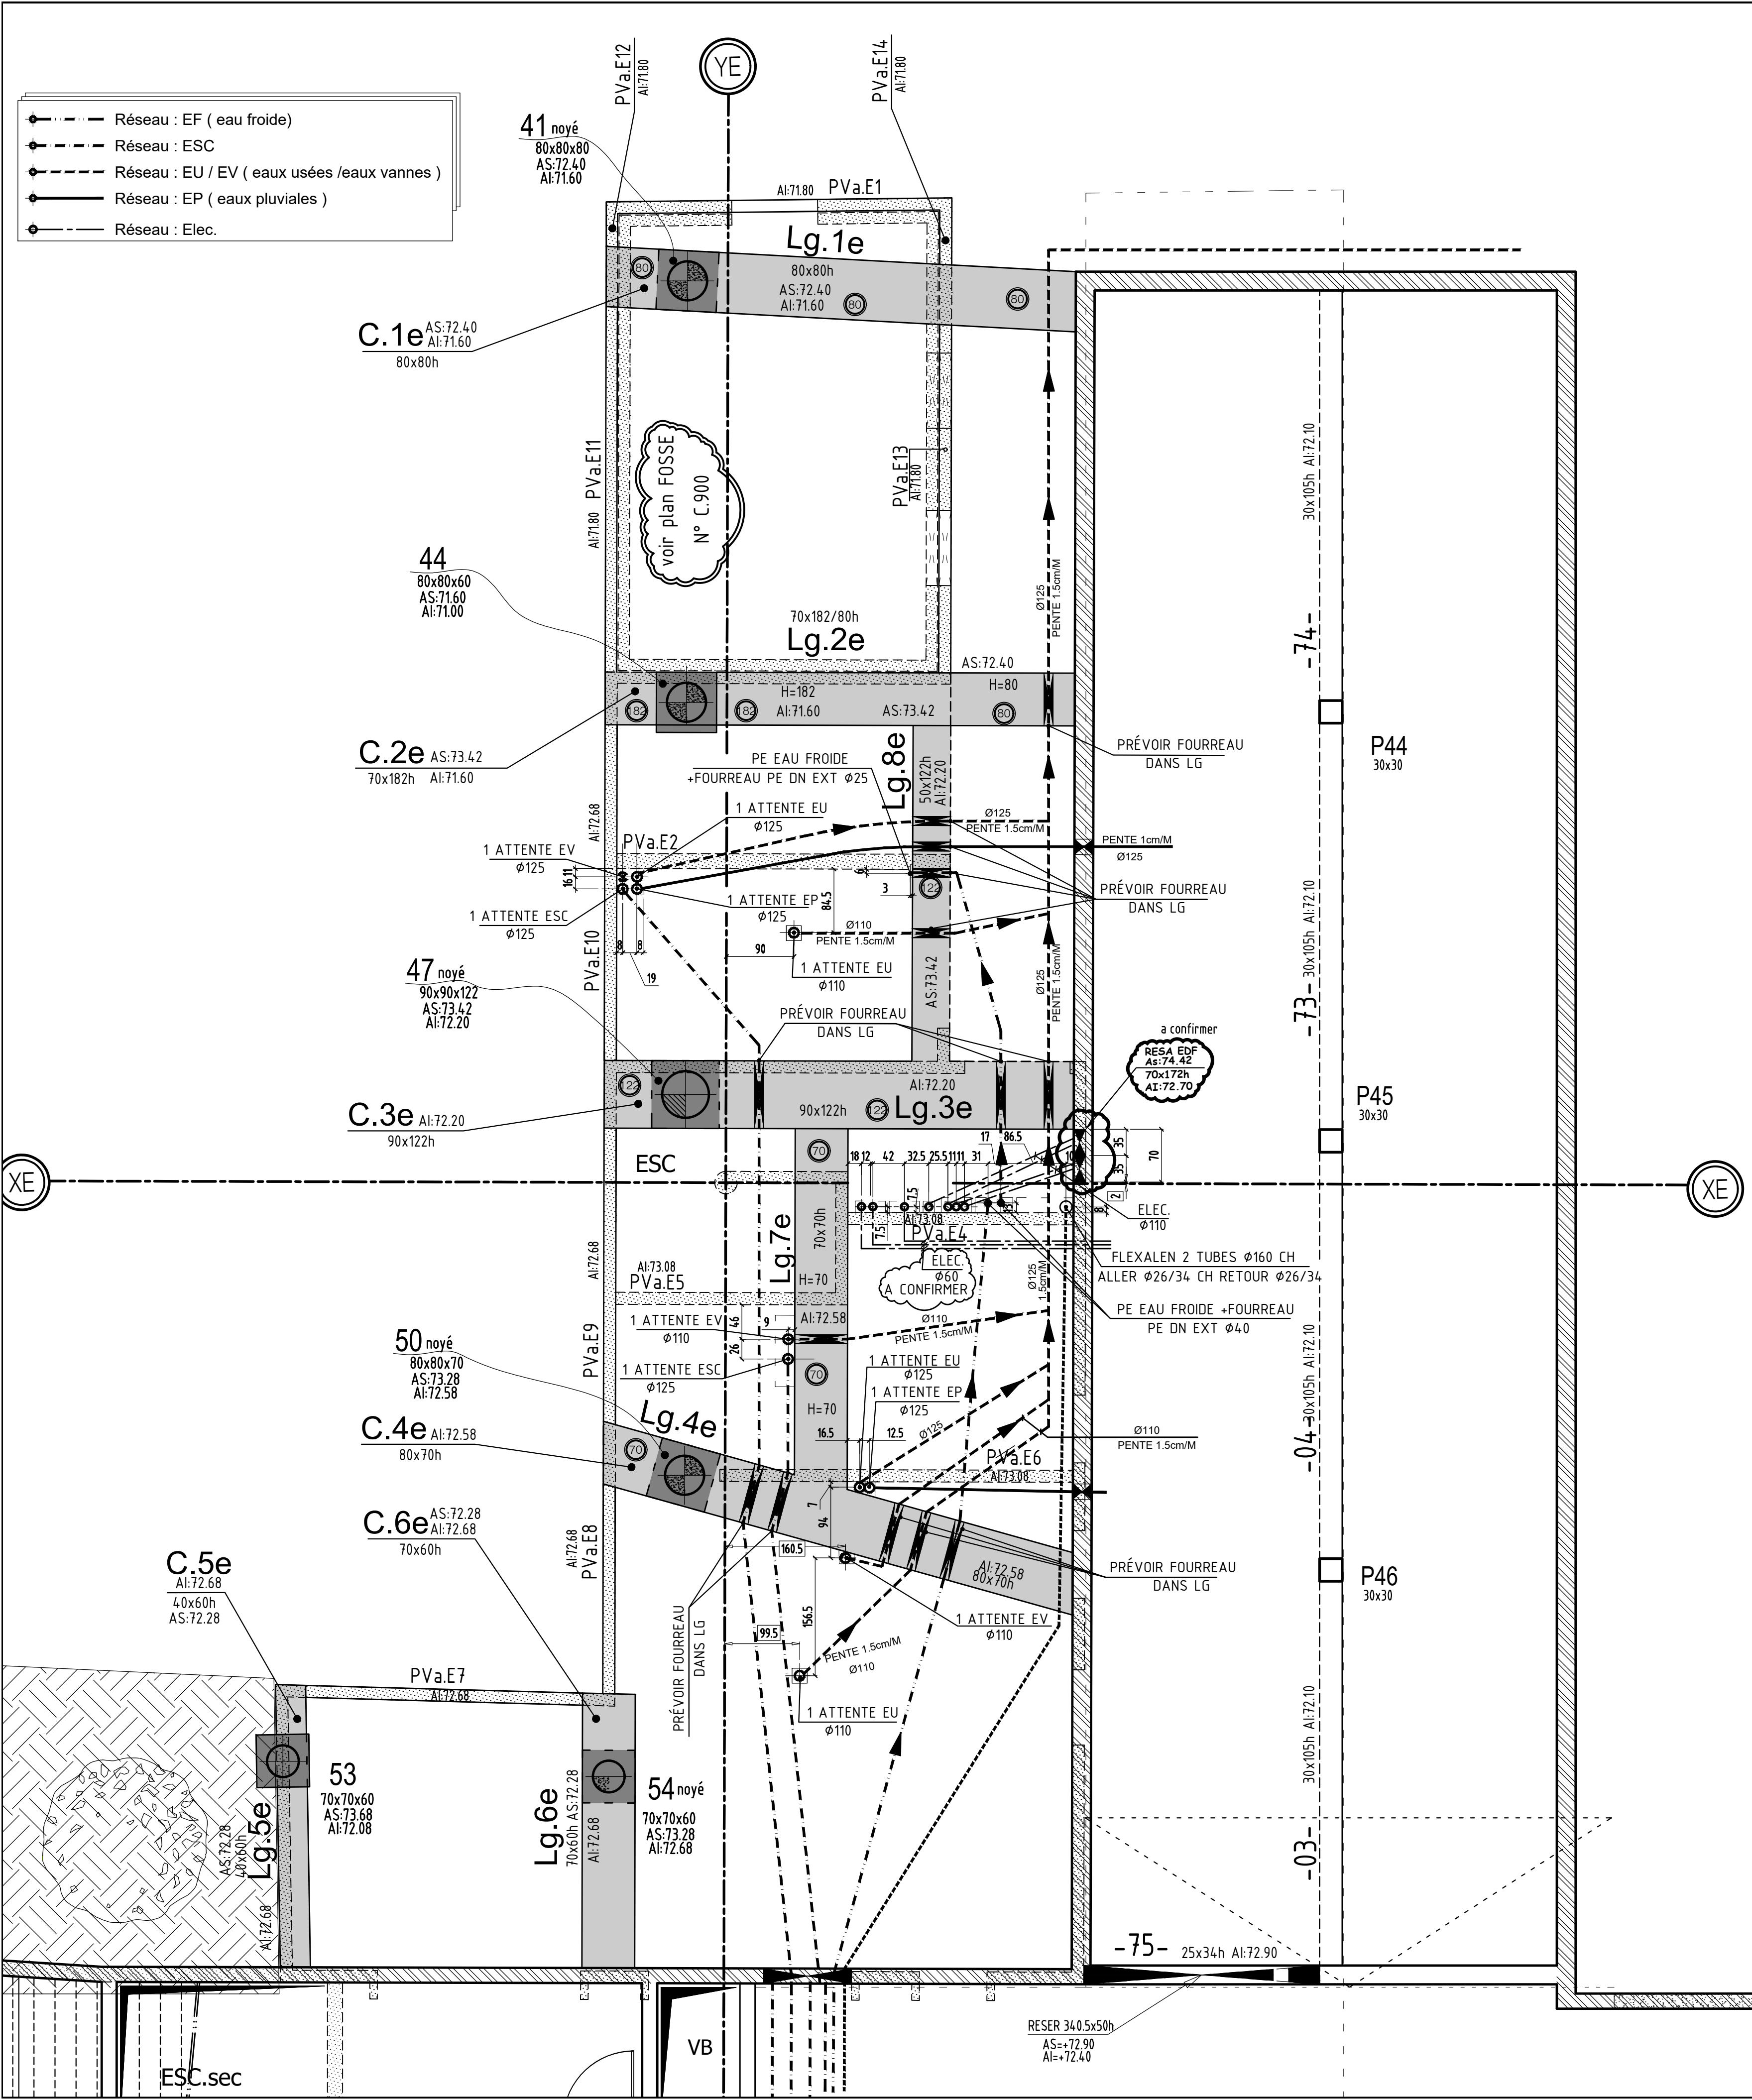

- Réseaux : EF ( eau froide )
- Réseaux : ESC
- Réseaux : EU / EV ( eaux usées / eaux vannes )
- Réseaux : EP ( eaux pluviales )
- Réseaux : Elec.

**COUPE FEU:** PLANCHERS : CF = 1 HEURE  
STABLE AU FEU: VERTICAUX : SF = 1 HEURE

**SURCHARGES:**

HABITATIONS:	150 DaN/m2
ESCALIERS:	250 DaN/m2
HALL D'ENTREE:	250 DaN/m2
CIRCULATIONS:	250 DaN/m2
TERRASSES ACCESS. PRIVATIVES:	150 DaN/m2
PARKING:	250 DaN/m2
LOCAUX COMMUNS:	250 DaN/m2
TERRASSES ACCESSIBLES:	350 DaN/m2

**BETONS:**

Béton apparent :	XC1 C25/30	Fc28 = 25 MPa
Béton pour élévation :	XC1 C25/30	Fc28 = 25 MPa
Béton Voiles et éléments sous terre :	XF1 C25/30	Fc28 = 25 MPa
Gros Béton :	XF1 C16/20	Fc28 = 16 MPa

sauf cas contraires voir vue en plan

**Eléments de structure :**

Béton	NP
Béton Non Porteur	
Poteaux BA noyés	
Maçonnerie Pleine Porteuse	
Maçonnerie Creuse Porteuse	
Maçonnerie Pleine Non Porteuse	
Maçonnerie Creuse Non Porteuse	
Béton Préfabriqué	

**Eléments BA porteurs vus par transparence :**

Béton	
Murets et relevés vus par transparence :	
Béton non porteur	

**Complexes et revêtements :**

Gros Béton, recharges	
Dalles sur plots	
Terre	
béton désactivé	
décaissés pour étanchéité	

**Isolation en sous face de plancher**

**Isolation sur le plancher**

**Repérage des voiles contre terres**

PLOMBIER: en attente  
ELECTRICIEN: en attente

± : Environ DAP : Dalle Alvéolaire Précontrainte  
Var. : Variable S.L.C. : Suivant la Cote  
Lg: Longrine Tr: Trumeau R: Raidisseur  
C: Chevêtre M: Massif V: Voile  
Ch: Chainage P: Poteau T: Tirant  
L: Linteau S: Semelle BN: Bande-noyée  
Lib: Libage SF: Semelle filante PV: Poutre-voile

MONTREUIL 93100

**CONSTRUCTION D'UN ENSEMBLE DE 119 LOGEMENTS AVEC COMMERCES-BUREAUX-ACTIVITES- CRECHE**

ILOT EGLISE 93100 MONTREUIL

<b>MAITRE D'OEUVRE</b> <b>EDCM</b> 7 PASSAGE TUQUETIL-75001 PARIS ☎ 01.44.93.20.60	<b>MAITRE D'OUVRAGE</b> <b>NEXITY</b> 19, rue de vienne-TSA 60030 75801 PARIS CEDEX 8 ☎ 01.85.55.11.58
<b>BUREAU DE CONTROLE</b> <b>QUALICONSULT</b> 13, rue Charles Cros,93200 TREMBLAY EN FRANCE ☎ 01.48.19.93.00	<b>ENTREPRISE G.O.</b> <b>M.T.R</b> 9, rue René Cassin 77173 CHEVRY-COSSIGNY ☎ 01.60.62.32.00 ☎ 01.60.62.32.01

**RESEAUX SOUS DALLE BATIMENT E**

ind.	date	modifications
0	23-05-17	1 ère diffusion.
A	14-06-17	MISE A JOUR GENERAL

DOSSIER	PLAN	APD	
271	C.300	IND	PRO
		EXE	DOE
Ingenieur	Projeteur	Date	Echelle
H.B.E		23/05/17	1/50